Stiftelsen Smålands Museum

SMÅLA[illegible]MUSEUM
Uppdragsverksamheten

Rapport

Sm
Skatelövs sn
Sjöbylund 5:16

Resning av rest sten på fornlämning 134

Den 28/10 1988 restes en starkt lutande bautasten på fastigheten Sjöbylund 5:16 i Skatelövs sn. Fornlämning nr 134 består av två resta stenar, stående intill och väster om bostadshuset. År 1982 föll den södra stenen in i och skadade huset. Denna restes samma år av Skogsvårdsstyrelsens personal. Den norra större stenen lutade då något åt söder. Fram till 1988 hade dock sättningen ökat betydligt, vilket föranledde Riksantikvarieämbetet att ekonomiskt bidra till att stenen reses, för att förhindra att även denna skulle slå in i huset. Arbetet sköttes av Skogsvårdsstyrelsens personal med antikvarisk kontroll av Elise Hovanta vid Smålands Museum, samt med stor hjälp av fastighetsägaren Bertil Kollind.
Enligt en karta över gravfält vid Sjöbylund-Torp upprättad 1935 benämns stenarna som nr 13 och 14: Rest sten, 2,25 m hög, lutar något mor S och rest sten, 1,70 m hög, lutar något mot N. Samma uppgifter finns i fornlämningsregistret från 1980. Enligt grannes uppgift stod de båda stenarna på samma plats när bostadshuset på Sjöbylund 5:16 byggdes på 1700-talet.

Den norra stenen lutade så starkt åt söder att endast 0,15 m var under markytan i norra kanten. På stenen syntes en kant av mossa och lav som talade om att ca 0,7 m tidigare dolts under markytan. För att bättre säkra stenen beslöts att sänka ned denna ytterligare 0,2 m. Med grävmaskin grävdes en tillräckligt djup grop, ca 0,5 m längre åt N än tidigare. Stenen fälldes sedan helt från sitt lutande läge och förankrad med kedjor lyftes den rätt med hjälp av grävmaskinen. I botten på gropen packades stenar runt bautastenens bas. Sedan fylldes på med åsmaterial; grus och sand, vilket spolades ned mellan stenarna med vatten.

Stenen dolde inte någon grav inom 0,7 - 0,8 m avstånd och är nu alltså flyttad 0,5 m längre åt norr i samma nord-sydliga linje som tidigare.

Växjö den 7/11 1988

Elise Hovanta

POSTADRESS: BOX 66 351 03 VÄXJÖ 1
BESÖKSADRESS: SÖDRA JÄRNVÄGSGATAN 2
TELEFON: 0470-451 45
BANKGIRO 416-9504
POSTGIRO: 68 14 43-8

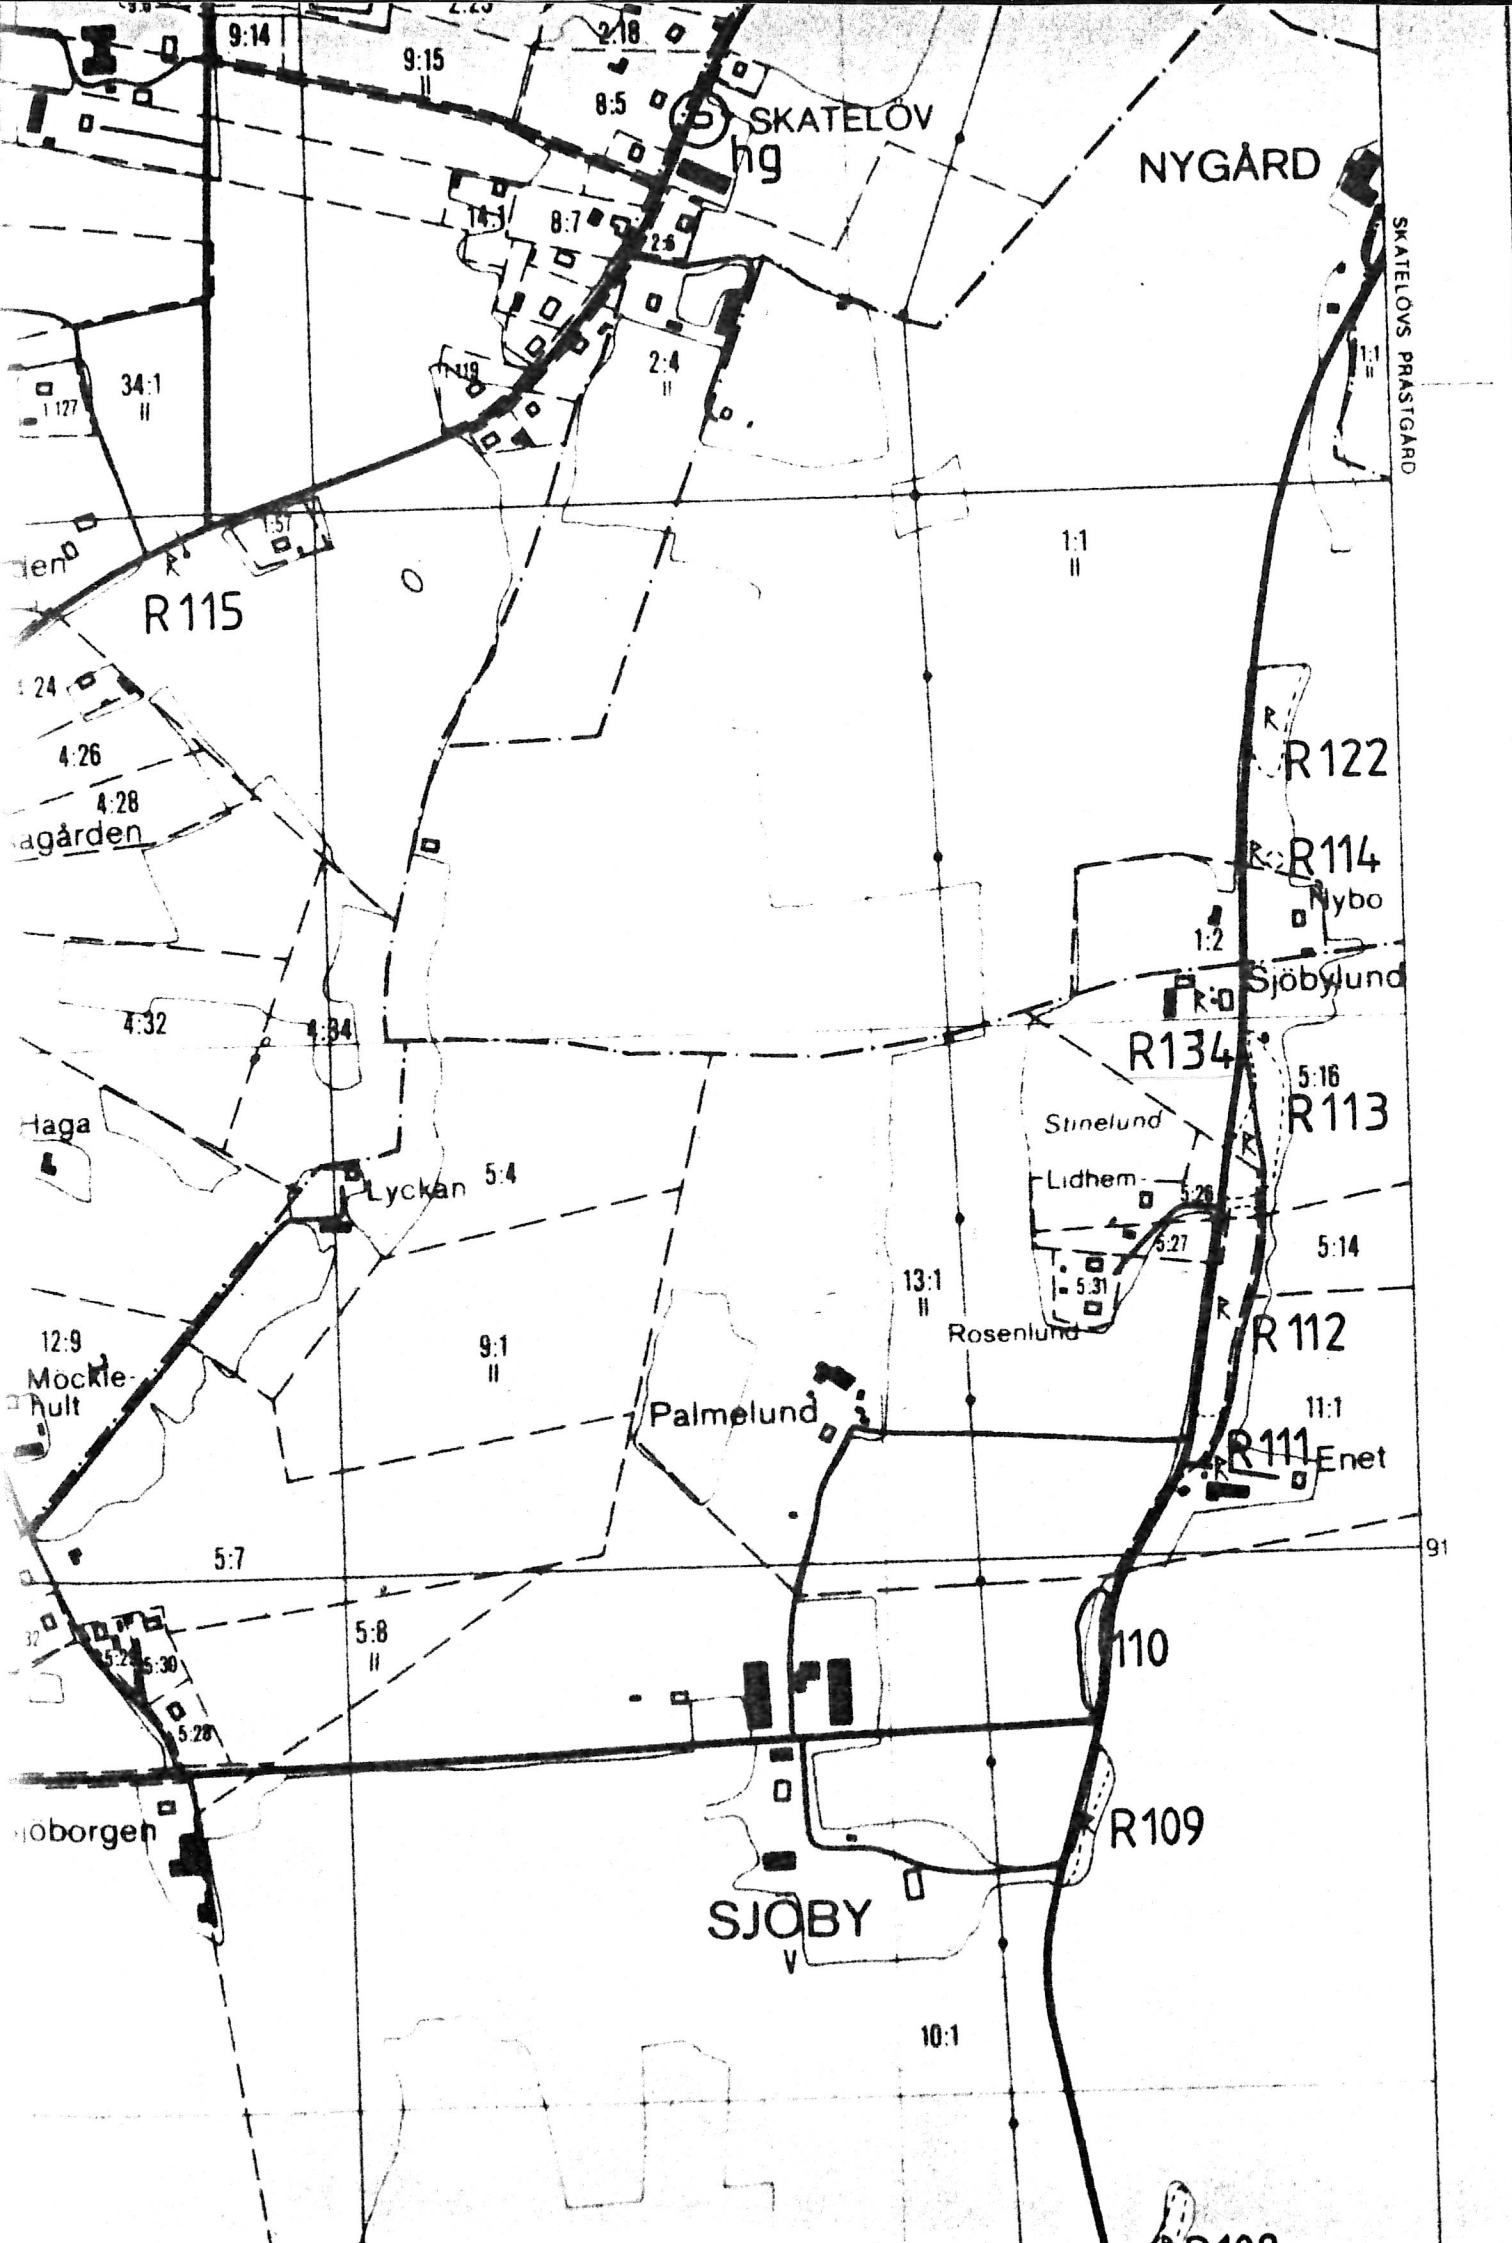
SKATELÖV
NYGÅRD
SKATELÖVS PRÄSTGÅRD
R115
R122
R114
Nybo
Sjöbylund
R134
R113
Stinelund
Lidhem
Lyckan
Haga
R112
Rosenlund
Palmelund
R111
Enet
R110
R109
SJÖBY
9:14
9:15
8:5
8:7
34:1
2:4
1:1
4:26
4:28
4:32
4:34
5:4
13:1
12:9
9:1
5:7
5:8
10:1
11:1
5:14
5:16
91

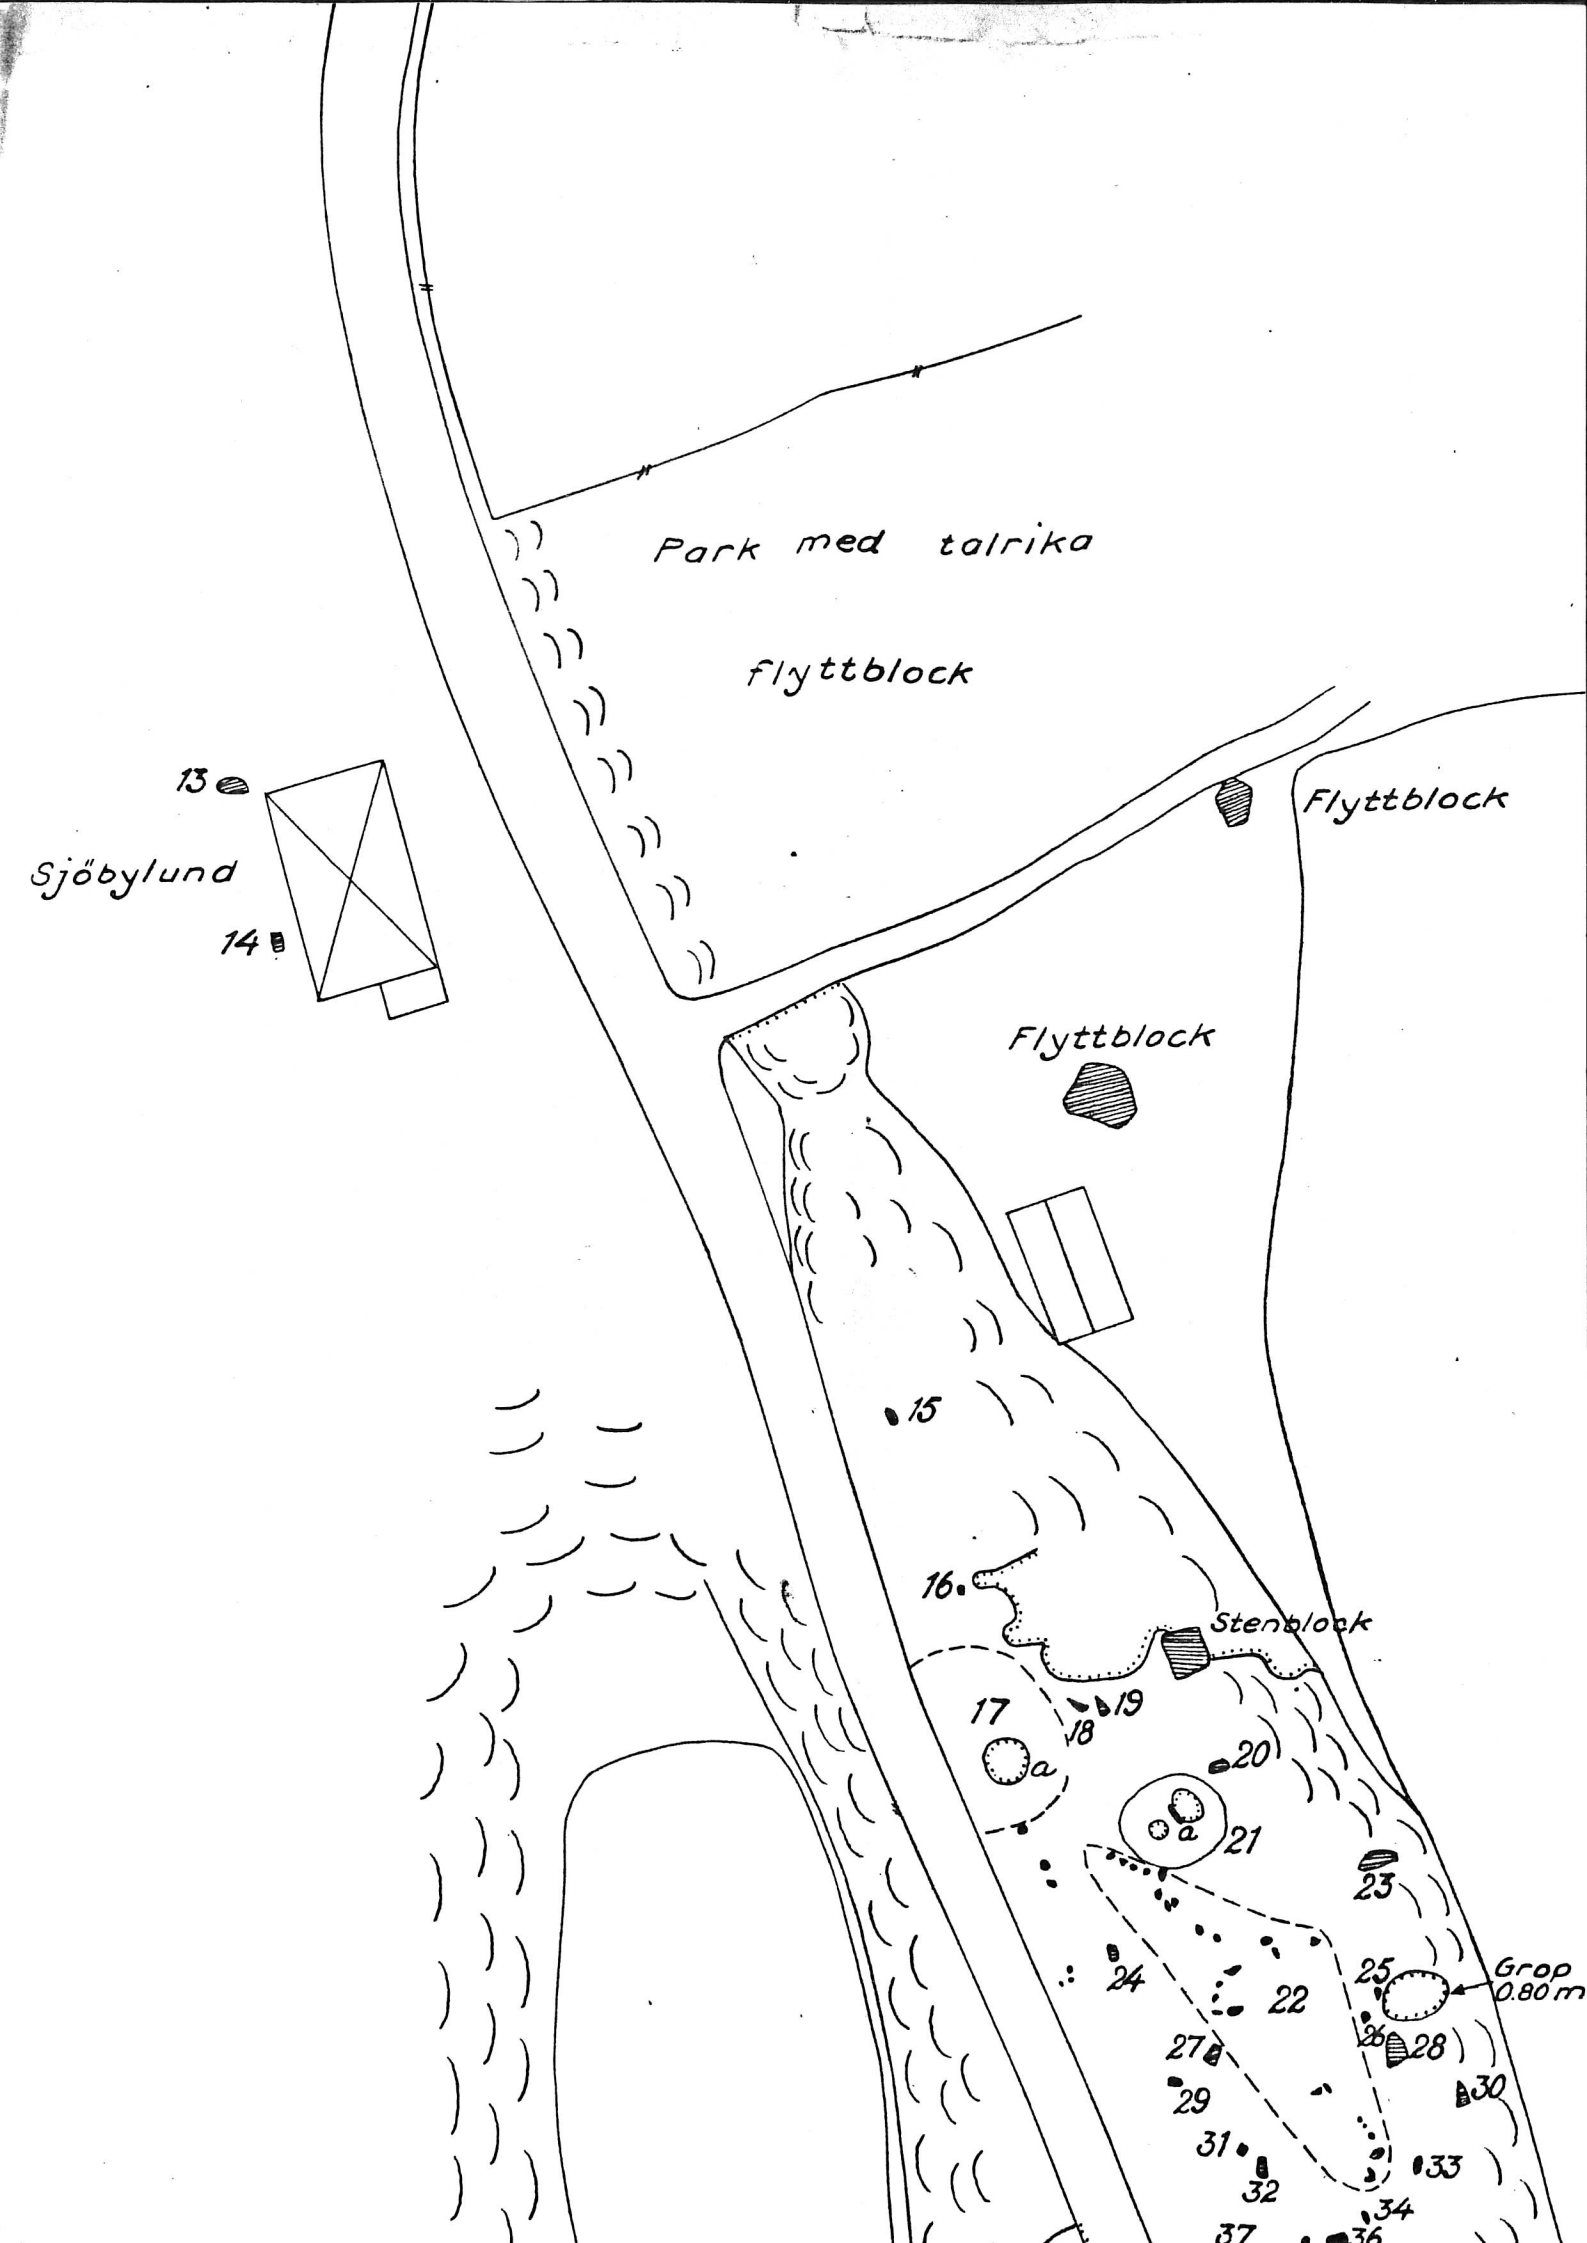
Park med talrika
flyttblock
Flyttblock
Flyttblock
13
Sjöbylund
14
15
16.
Stenblock
17
18
19
20
21
23
24
22
25
Grop
0.80 m
26
28
27
29
30
31
32
33
34
37
36

Stenen innan resningen

Stenen reses

Stenen upprest 0,5 m N om tidigare placering. Sett från V.

Sett från Ö.

Foton: Elise Hovanta

80-07-07
GH

RIKSANTIKVARIEÄMBETET

Fornlämning N:r 134

Art: Resta stenar
Antal fornlämningar: 2

By, hemman eller jordregisterenhet:

Jordregisternummer:

Gårdsnamn. Villanamn etc: Sjöbylund

Ägare:
Postadr.:
Brukare:
Postadr.:

Socken: Skatelöv
Härad: Allbo Kinnevald
Landskap: Småland
Län: Kronobergs

Översiktskarta: Ekonomisk karta i skala 1:10000.
Blad: ~~Grimslöv~~
4E 8e
Skatelöv SÖ-4

Specialkarta:

Ritningar:
Planer:
Fotos:

Särskild benämning på fornlämningen:

Orienteringsuppgifter: Nr 1 står 0,5 m VNV om NV hörnet av boningshus. Nr 2 står ca 1 m V om boningshus, 5,5 m N om dess SV hörn.

Kön av grushöjd. Tomtmark.

Terränguppgifter: ~~Tomtmark, terrängjord~~.

Beskrivning: 1) Rest sten, 2,25 m hög, ca 1 m bred (Ö - V), ca 0,45 m tjock. Lutar något mot S.
Ca 10 m S om nr 1 och ca 1 m V om boningshus, är nr
2) Rest sten, 1,7 m hög, 0,95 m bred (N - S) och ca 0,45 m tjock. Lutar något mot N.

Vänd!

Antecknat av: den

Beskrivning *(forts.)*:

Undersökningar och fynd:

Tidigare uppteckningar: Fornlämning nr 22 A:13-14 i Lindblads och Pettersssons ~~inventering i Skatelöv socken.~~

Tradition:

SRA 55A464

Skatelöv sn SM